

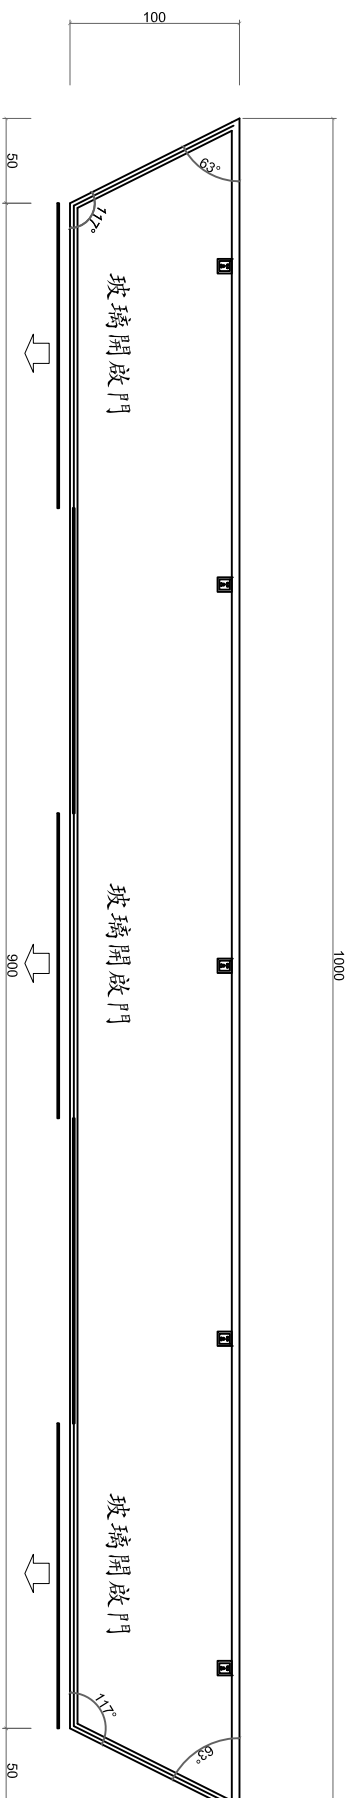



名稱：沿牆櫃  
 規格：10000長\*1000寬\*2670高  
 數量：2組  
 開啟方式：遙控電動推出左右平移

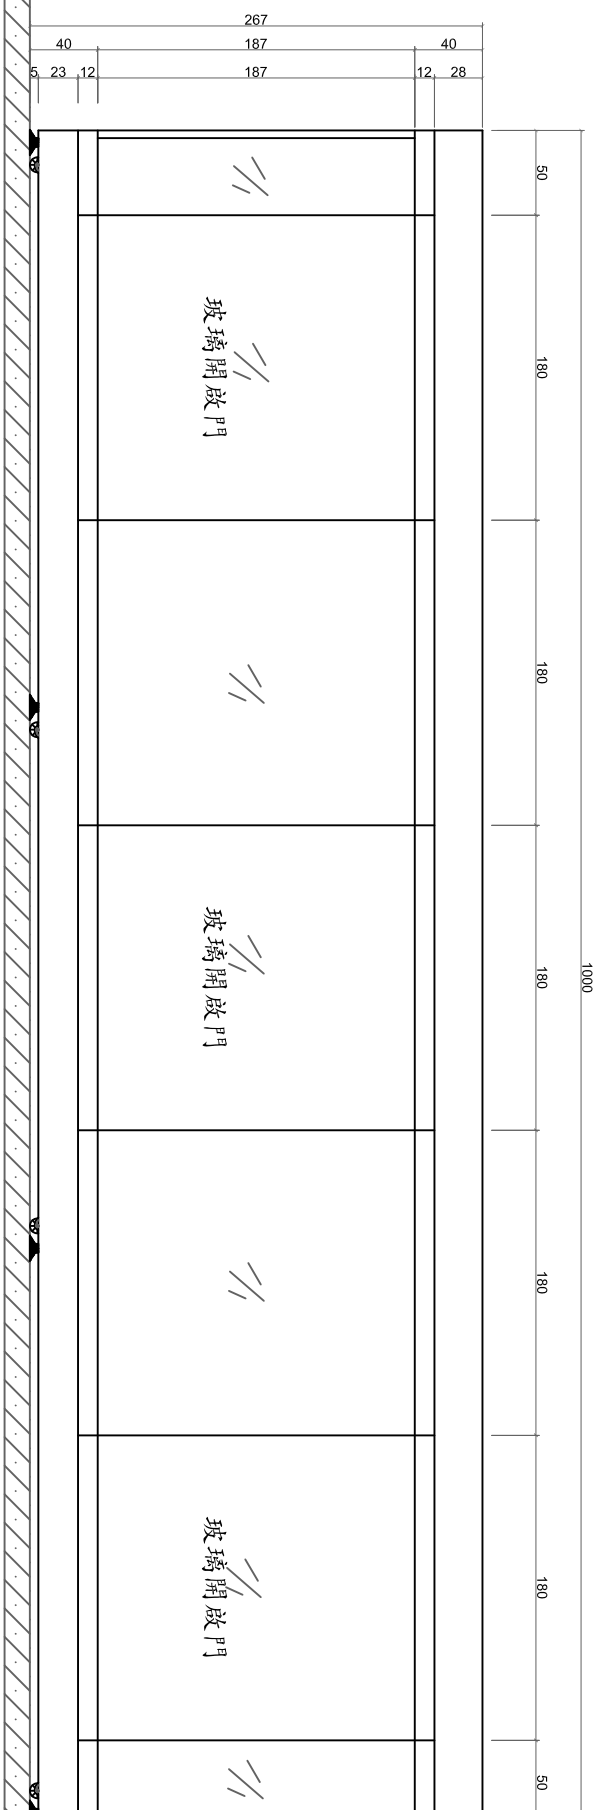

平面圖

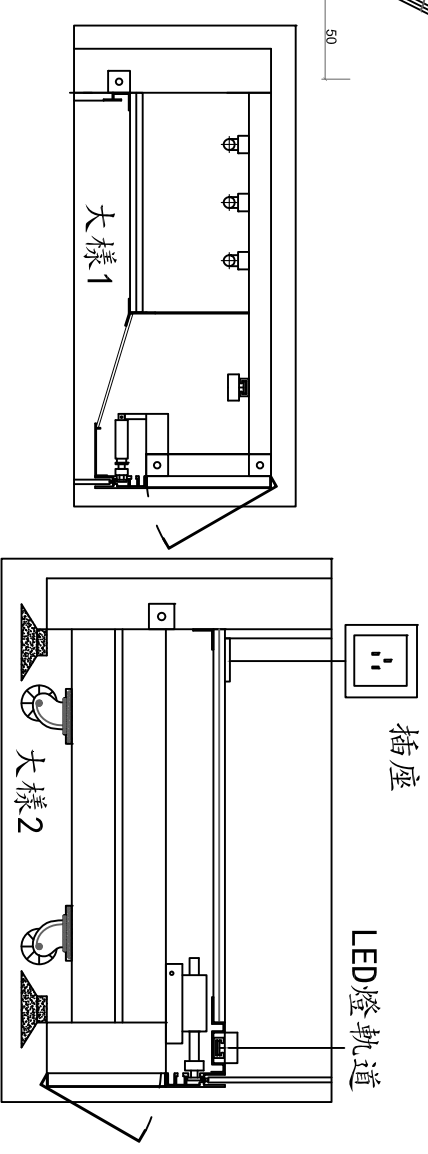

正立面圖

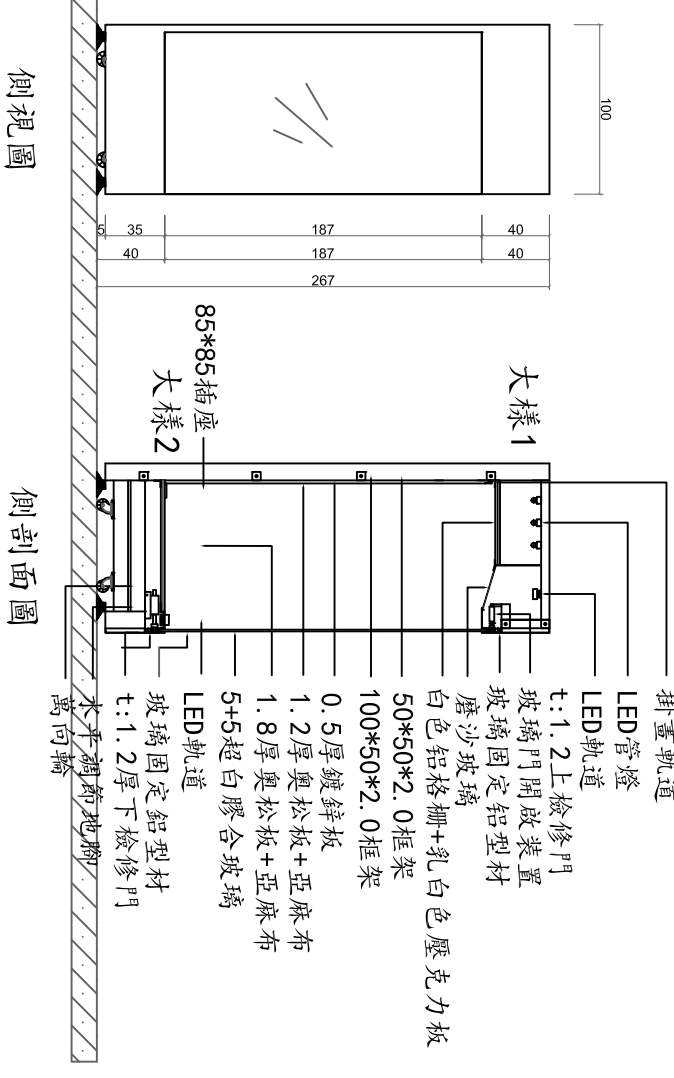

側視圖

側剖面圖

工程名稱 PROJECT NAME		第二航廈出境旅客服務櫃檯及藝文櫥窗改善工程	
圖名 DRAWING NAME		第二航廈出境旅客服務櫃檯旅客服務櫃檯設計平面圖	
設計 DESIGNED BY	繪圖 DRAWING BY	繪圖日期 DATE	比例 SCALE
		106-05-25	1 / 30cm
修改 REVISION	審核 EXAMINE	圖號 DRAWING NUMBER	
		A-08	
THIS DRAWING IS COPYRIGHT AND MUST NOT BE RETAINED, COPIED, REPRODUCED OR MANUFACTURED FROM WITHOUT AUTHORITY. 本圖著作權所有, 非經授權, 不得抄襲或複製			

竣工圖