

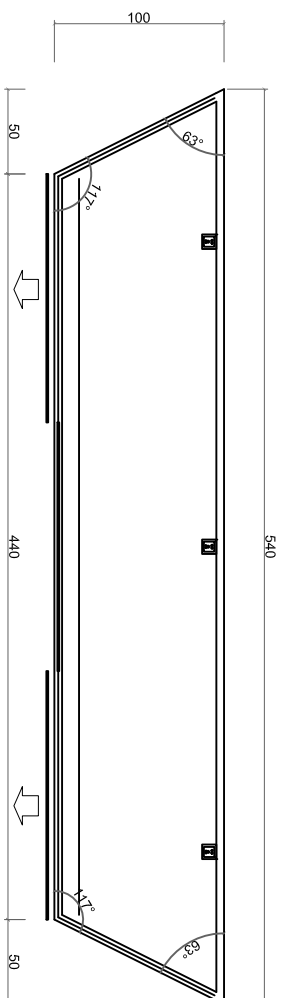



名稱：沿牆櫃
 規格：5400長*1000寬*2450高
 數量：4組
 開啟方式：遙控電動推出左右平移

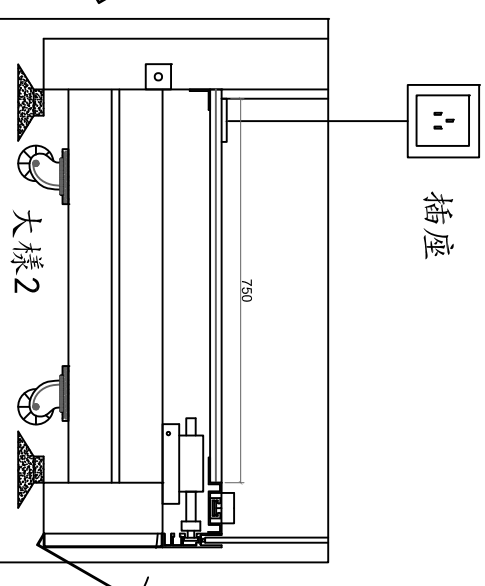


平面圖

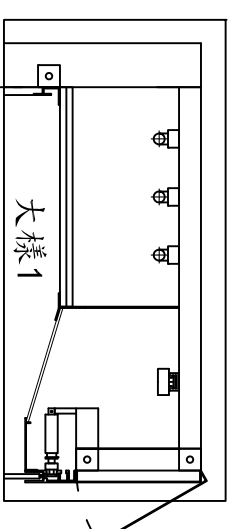


插座

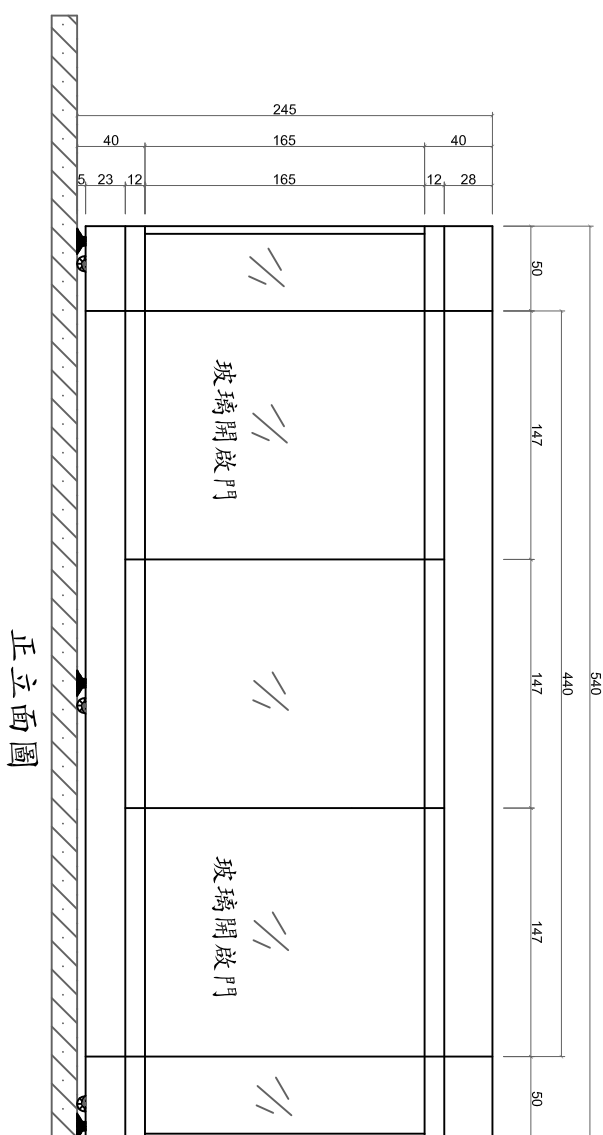

正立面圖

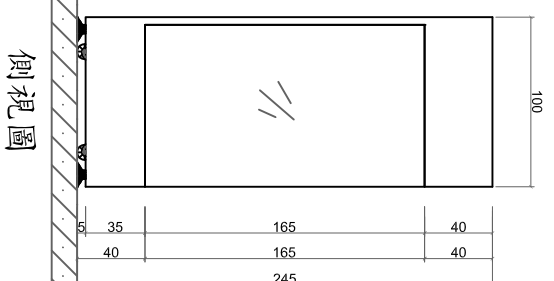

側視圖

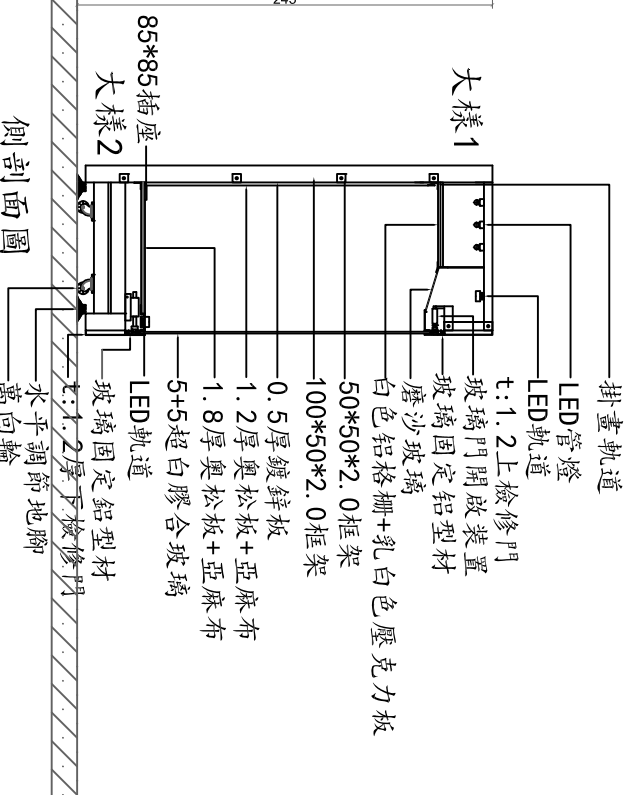

側剖面圖

工程名稱 PROJECT NAME		設計 DESIGNED BY		繪圖日期 DATE		修改 REVISION		審核 EXAMINE		圖號 DRAWING NUMBER	
第二航廈出境旅客服務櫃檯及藝文櫥窗改善工程				106-05-25						A-07	
圖名 DRAWING NAME		繪圖 DRAWING BY		比例 SCALE							
第二航廈出境旅客服務櫃檯				1 / 30cm							
竣工圖		旅客服務櫃檯設計平面圖									

THIS DRAWING IS
 COPYRIGHT AND MUST
 NOT BE RETAINED, COPIED
 REPRODUCED OR
 MANUFACTURED FROM
 WITHOUT AUTHORITY.
 本圖著作權所有,非經
 授權,不得抄襲或複製